

Změnový list / protokol o návrhu změny díla č. 5

Stavba: *Dům přírody Litovelského Pomoraví*

Objekt: SO.2 Návštěvní středisko DPLP - Šargoun

Objednatel: **AOPK ČR**

Zhotovitel: **COMMODUM spol. s r.o.**


Projektant: **PROJEKTIL ARCHITEKTI s.r.o.**

Změna: Drobné úpravy a aktualizace v kácení a výsadbě zeleně, založení trávníku na p.č. 609 k.ú. Unčovice


POPIS ZMĚNY	Změnu vyvolal: Objednatel		
	Popis změny:		
	1) <u>Kácení 1 ks javor mléč</u> v blízkosti stodoly (není zanesen v PD) – silně narušený stav, rozvinutý růstový defekt (tlakové větvení), rozsáhlé poranění kmene s rozvinutou hnilobou, provozně nebezpečný.		
	2) <u>Jabloň č. 15</u> – v PD označena ke kácení, bude <u>ponechána</u> .		
	3) <u>Jabloň u zadní brány</u> v blízkosti stromu č. 14 – není zaznamenána v PD, bude <u>ponechána</u> .		
	4) <u>Výsadby</u> – <u>měněnáklady</u> : 1 ks QR jižně od uvažované tůňky – nebude fakturováno pořízení sazenice, strom byl vyjmut a přesazen v rámci zahrady, 2 ks AP (u stodoly a u tabule lesnictví) – nebudou vysazovány- omezený prostor pro rozvoj koruny. Místo těchto stromů budou dle pokynů autora projektu vysazeny 2 ks kontejnerovaných sazenic ovocných stromů – moruše černá Trnavská a jeřáb oskeruše a 3 ks ovocných keřů (2 ks rybíz černý stromkový a k plotu ostružiník beztrnný (Rubus x hortorum).		
	5) <u>Trávníky</u> – <u>měněnáklady</u> – nebude prováděna regenerace trávníků v severovýchodní části zahrady na ploše vyznačené v příloze o výměře cca 550 m ² (ovocný sad), v tomto prostoru bude provedeno pouze šetrné srovnání terénu, bodově dosypání zeminy do depresí a osev dosypaných plošek. Dále bude západně od uvažované tůňky ponechána bez regenerace vhodná ploška 3 x 3 m se zachovanou vegetací mokřadních luk (dominantní kostival lékařský, pcháč zeliný).		
	6) <u>Tůňka</u> se nebude realizovat z důvodů nedostatečné výše hladiny spodní vody		
	Způsob projekčního zpracování :		
		zápis do SD dokumentace skutečného provedení	zápis do SD dokumentace skutečného provedení
CENA	vliv změny na náklady stavby:		
	ocenění změny předložil: Zhotovitel		ve formě
	náklady na změnu	vícepráce	méněpráce
	stavební náklady v Kč bez DPH	4 080,00	40 978,00
	projekční náklady v Kč bez DPH	0,00	0,00
	odsouhlasení nákladů na změnu:	Datum	Podpis
	zhotovitel:	Ing. Petr Štencel	
	objednatel (osoba zmocněná k jednání)	RNDr. Lenka Šoltysová, Ing. Michal Servus	
	TDI:	Ing. Martin Janeček	
	GP:	Ing. arch. Petr Lešek	
TERMÍNY	Termín předání PD změny:		
	Termín realizace změny:	Duben 2014	
	Vliv změny na smluvní termín dokončení stavby:		
	Změna bude smluvně zakotvena v:	žádný stavební práce Dodatku č.6 SOD 115V01300BE14-7/SEKO/2012-00361/SEKO/2012	projekční práce
	Přílohy protokolu:	Zákres návrhu do KS Rozpočet	
	Datum	17.3.2014	

LEGENDA


STAV

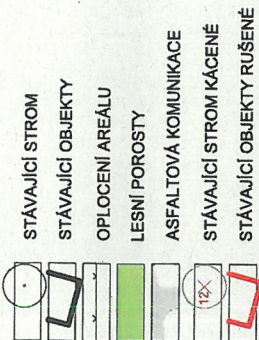


STÁVAJÍCÍ INŽENÝRSKÉ SÍTĚ

 

NÁVRH

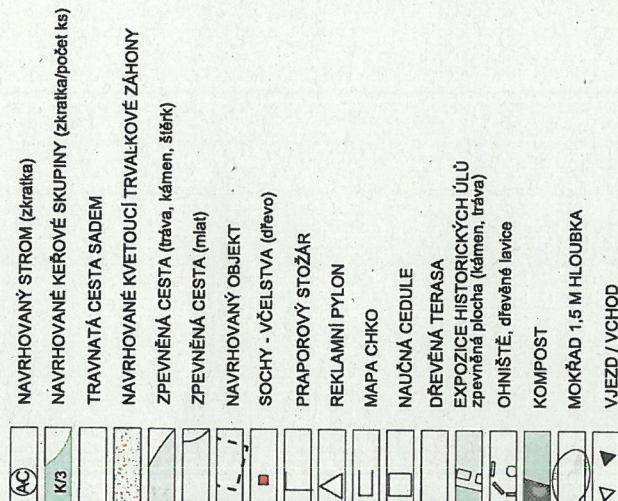

NAVRŽENÉ INŽENÝRSKÉ SÍTĚ

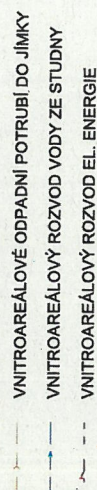




Investor	Hlavní architekt / Generální projektant		Projektant dle dokumentace	ATELIER ZAHRADNÍ A KRAJINÁŘSKÉ ARCHITEKTURY ING. ZDENEK SENDLER WANKLOVA 6, 602 00 BRNO, ATÉLIER - ČESKÁ 6, 602 00 BRNO e-mail: zsender@seznam.cz, tel./fax: 542 214 788	Autorizující razítko a podpis
	Agentura ochrany přírody a krajiny ČR, organizační složka státní Nuselská 30, Praha 4, 140 00				

Odpovědný projektant Ing. Zdeněk Sandler		Kontroloval Ing. Zdeněk Sandler	Vypracoval Ing. Radka Táborská, DiS.	Datum 15.06.2010	Měřítko 1: 300	Právé
Návštěvnícké středisko Dům přírody Litovelského Pomoraví - Šargoun				Stupeň VZ+PS	Slavnostní objekt	Číslo výkresu
Název přílohy				VZ+PS	SO.2	VU
KOORDINAČNÍ SITUACE						2 5
						0



SO 02-2 Zeleně

Poř. Kód	Popis	MJ	Výměra	Jedn. cena	Cena
001					
SO 02 Zeleně					
Zemní práce					
15.	122201101				- 36 898
16.	162701105	m3	- 3,10	98,54	- 305
17.	162701109	m3	- 3,10	140,18	- 435
		m3	- 3,10	10,50	- 33
19.	180401211	m2	- 550,00	6,60	- 3 630
20.	0057248001	kg	- 10,00	280,00	- 2 800
21.	181101101	m2	- 550,00	7,88	- 4 334
23.	181301111	m2	- 550,00	13,20	- 7 260
25.	182001121	m2	- 550,00	25,89	- 14 240
29.	183101114	kus	5,00	165,00	825
30.	183101115	kus	- 3,00	363,00	- 1 089
34.	183403112	m2	- 550,00	3,30	- 1 815
35.	183403114	m2	- 550,00	1,65	- 908
41.	184102112	kus	5,00	118,25	591
N	02652425021L	kus	1,00	450,00	450
N	02652425022h	kus	1,00	450,00	450
N	02652425023S	kus	2,00	116,00	232
N	02652425024T	kus	1,00	116,00	116
55.	184102112	kus	- 3,00	407,00	- 1 221
58.	02650318102AP	kus	- 2,00	924,00	- 1 848
60.	02650318104QR	kus	- 1,00	1 061,50	- 1 062
171101103		m3	22,5	62,93	1 416

Méněpráce
Vícepráce
CELKEM

- 40 978
4 080
- 36 898