

## Změnový list / protokol o návrhu změny díla č. 004/2014

Stavba: <b>Dům přírody Moravského krasu</b> Objekt: <b>Macocha,</b> Objednatel: <b>AOPK ČR</b> Zhotovitel: <b>SYNER Morava, a.s.</b> Projektant: <b>P.P. Architects s.r.o.</b>																										
<b>Změna: Inženýrské objekty IO 01 – Likvidace odpadních vod</b>																										
<b>POPIS ZMĚNY</b>	Změnu vyvolal: <b>SYNER Morava, a.s.</b> Popis změny: <span style="float: right;">Z důvodu aktualizace řešení po konzultaci se statikem a geologem na místě stavby, kde byly zjištěny odlišné geologické a statické podmínky oproti průzkumu. Záměna monolitických nádrže za prefabrikované nádrže IO 01. Změna spočívá v nahrazení monolitické nádrže prefabrikovanou nádrží podobných rozměrů, která splňuje veškeré požadavky PD – žumpa.</span>																									
	Způsob projekčního zpracování :	zápis do SD dodatek PD <u>dokumentace skutečného provedení</u> jiný	Dokumentace skutečného provedení																							
<b>CENA</b>	<table border="1" style="width: 100%; border-collapse: collapse;"> <tr> <td>náklady na změnu</td> <td>vícepráce</td> <td>méněpráce</td> </tr> <tr> <td>stavební náklady</td> <td>305 447,88,- Kč bez DPH</td> <td>305 447,88,- Kč bez DPH</td> </tr> <tr> <td>projekční náklady</td> <td>0,- Kč bez DPH</td> <td>0,- Kč bez DPH</td> </tr> <tr> <td>úprava smluvní ceny:</td> <td>žádná</td> <td></td> </tr> <tr> <td colspan="2">dosud platná cena dle SOD vč. dod. č.:</td> <td></td> </tr> <tr> <td>zvýšení:</td> <td>žádná</td> <td></td> </tr> <tr> <td>snížení:</td> <td>žádná</td> <td></td> </tr> <tr> <td>nová cena:</td> <td>žádná</td> <td></td> </tr> </table>		náklady na změnu	vícepráce	méněpráce	stavební náklady	305 447,88,- Kč bez DPH	305 447,88,- Kč bez DPH	projekční náklady	0,- Kč bez DPH	0,- Kč bez DPH	úprava smluvní ceny:	žádná		dosud platná cena dle SOD vč. dod. č.:			zvýšení:	žádná		snížení:	žádná		nová cena:	žádná	
	náklady na změnu	vícepráce	méněpráce																							
	stavební náklady	305 447,88,- Kč bez DPH	305 447,88,- Kč bez DPH																							
	projekční náklady	0,- Kč bez DPH	0,- Kč bez DPH																							
	úprava smluvní ceny:	žádná																								
	dosud platná cena dle SOD vč. dod. č.:																									
	zvýšení:	žádná																								
	snížení:	žádná																								
	nová cena:	žádná																								
	<table border="1" style="width: 100%; border-collapse: collapse;"> <tr> <td><b>Náklady na změnu:</b></td> <td><b>Jméno</b></td> <td><b>Podpis</b></td> </tr> <tr> <td>zhotovitel</td> <td>Ing. Málek Petr</td> <td></td> </tr> <tr> <td>objednatel (osoba zmocněná k jednání)</td> <td>RNDr. Šoltýsová Lenka RNDr. Štefka Leoš</td> <td></td> </tr> <tr> <td>TDI</td> <td>Ing. Ševčík Vít</td> <td></td> </tr> <tr> <td>GP</td> <td>Ing. Arch. Pekár Pavel</td> <td></td> </tr> </table>		<b>Náklady na změnu:</b>	<b>Jméno</b>	<b>Podpis</b>	zhotovitel	Ing. Málek Petr		objednatel (osoba zmocněná k jednání)	RNDr. Šoltýsová Lenka RNDr. Štefka Leoš		TDI	Ing. Ševčík Vít		GP	Ing. Arch. Pekár Pavel										
<b>Náklady na změnu:</b>	<b>Jméno</b>	<b>Podpis</b>																								
zhotovitel	Ing. Málek Petr																									
objednatel (osoba zmocněná k jednání)	RNDr. Šoltýsová Lenka RNDr. Štefka Leoš																									
TDI	Ing. Ševčík Vít																									
GP	Ing. Arch. Pekár Pavel																									
Termín předání PD změny: 7.2.2014																										
Termín realizace změny: 7.2.-7.3.2014																										
Vliv změny na smluvní termín dokončení stavby: žádný																										
Změna bude smluvně zakotvena v:		stavební práce  projekční práce																								
dodatku číslo:																										
Přílohy:		Výkresy prefabrikovaných šachet a nádrží Položkový rozpočet víceprací a méněprací																								
<b>PŘÍLOHY SOD</b>																										
<b>Datum 7.2.2014</b>																										



## IBM - odpadní vody

## Zadání s výkazem výměr

Stavba: DPMK

Objekt: Macocha - IO 01 Likvidace odpadních vod

Část: ŽUMPA

Zhotovitel: SYNER Morava, a.s.

Datum:

P.Č.	KCN	Kód položky	Zkrácený popis	MJ	Výměra	Cena jednotková	Cena celkem
<b>Práce a dodávky HSV</b>							
		<b>B</b>	<b>Trubní vedení</b>				
40	271	B94201121	Dno šachet II nad 200 mm z prostého betonu obyčejného tř. C 25/30	m3	4,476	2 913,36	13 040,20
			((7,16+2*0,15)*4,0*0,15 "žumpa"		4,476		
41	271	B94302161	Stěny šachet II nad 200 mm ze ŽB vodotěsného V8 tř. B 30	m3	6,648	4 370,04	29 052,03
			((7,16+2*0,15)+2,80)*2*0,15*2,16 "žumpa"		6,648		
			Součet		6,648		
42	271	B94302162	Strop šachet ze ŽB vodotěsného V8 tř. B 30	m3	3,133	4 370,04	13 691,34
			((7,16+2*0,15)*2,80*0,15 "strop žumpy"		3,133		
			Součet		3,133		
45	271	B94608112	Výztuž šachet z betonářské oceli 10 505	t	1,426	25 491,93	36 351,49
			((F333+F301+F302)*0,100 "kg/m3 betonu - žumpa"		1,426		
51	PC	PC705	Dvouplášťová žumpa ze svařovaných PP desek, D+M	kpl	1,000	213 312,82	213 312,82
							<b>305 447,88</b>

## ZMĚNA NA PREFABRIKOVANÉ NÁDRŽE - ŽUMPA

		<b>KL AN 33</b>	<b>Prefabrikovaná nádrž - žumpa</b>				<b>305 447,88</b>
1	271	KLAN33001	D+M Prefabrikovaný dílec nádrže žumpy dno 5,5x2,8x0,5m	ks	1,00000	67 000,00	67 000,00
2	271	KLAN33002	D+M Prefabrikovaný dílec nádrže žumpy středový 5,5x2,8x1,0m	ks	2,00000	43 000,00	86 000,00
3	271	KLAN33003	D+M Prefabrikovaný dílec požární nádrže strop 5,5x2,8x0,5m	ks	1,00000	65 000,00	65 000,00
4	271	KLAN33004	Těsnění prostupů nátokových a čerpacích trub	ks	2,00000	2 580,50	5 161,00
5	271	KLAN33005	Utěsnění spojů prefabrikátů tvrdě pružným těsněním	m	99,00000	395,87	39 191,19
6	271	KLAN33006	Přetmelení styků prefabrikátů rychlotvrdnoucí maltou	m	49,50000	870,62	43 095,69








(A)


# PODZEMNÍ PP NÁDRŽ PRO OBETONOVÁNÍ IŽUMPAI

ŘEZ A-A

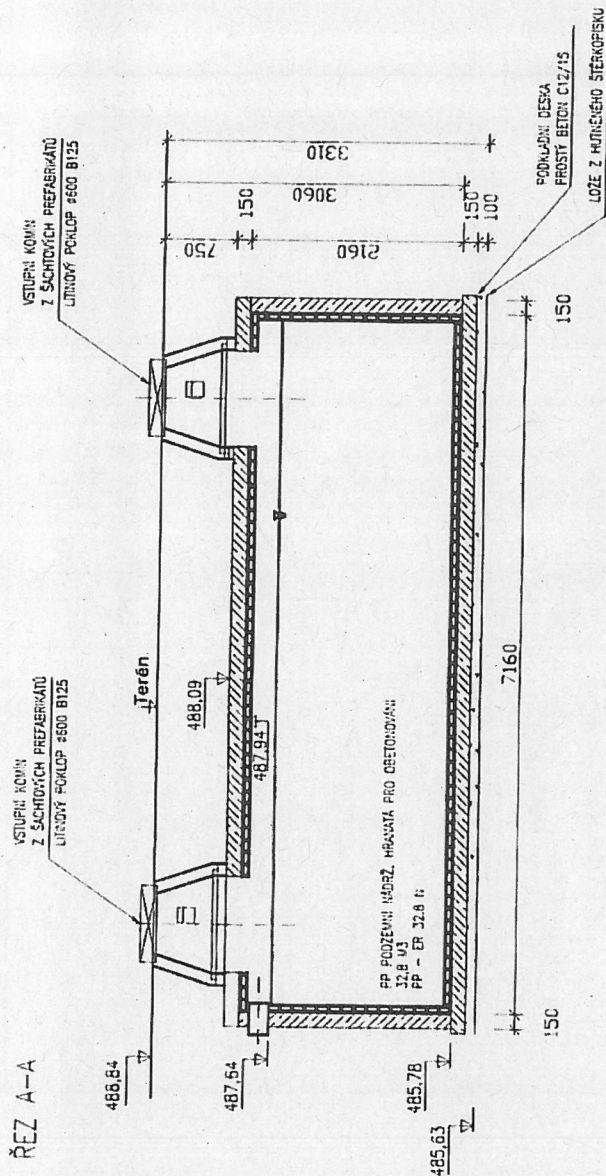

±0,000 = 488,90 m n.m.

PŮDOPYSNÝ ŘEZ

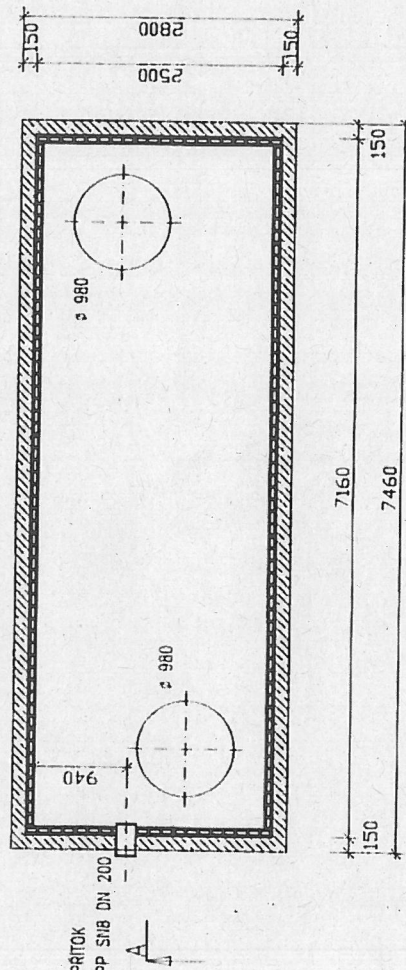

ZODPOVĚDNÝ PROJEKTANT		RAZITKO, PODPIS	
Ing. Jiří Švestka Nár.odboje 147, 564 41 Troubsko GSM: 603 859 271 EMAIL: svestka@vyhsatelier.cz			
STAVEBNÍK	Ceska republika - Agentura ochrany přírody a krajiny České republiky Nuselská 39, 140 00 Praha 4	DATUM	03/2010
PROJEKTANT	P.P. Architects s.r.o. Horova 38b, 616 00 Brno	STUPEŇ	DPS
NÁZEV AKCE	NAVŠTĚVNICKÉ STŘEDISKO DŮM PŘÍRODY MORAVSKÉHO KRASU - INFORMAČNÍ BOD MACOCHA	ČÍSLO PÁŘE	
INŽENYRSKÉ OBJEKTY			
ZPRACOVATEL ČÁSTI	VHS atelier s.r.o., Palackého tř.12, 612 00 Brno	ČÍSLO OBJEKTU	10-01
VYPRACOVAL	Zdeněk Wavrečka, Ing. Lenka Něvřina, Ing. Jiří Štěpánek	PROJEKTOVÁ ČÁST	A
LIKVIDACE SPLAŠKOVÝCH A DEŠŤOVÝCH VOD		ČÍSLO VÝKRESU	05
NÁZEV VÝKRESU	ŽUMPA	MĚRITKO	1:50